


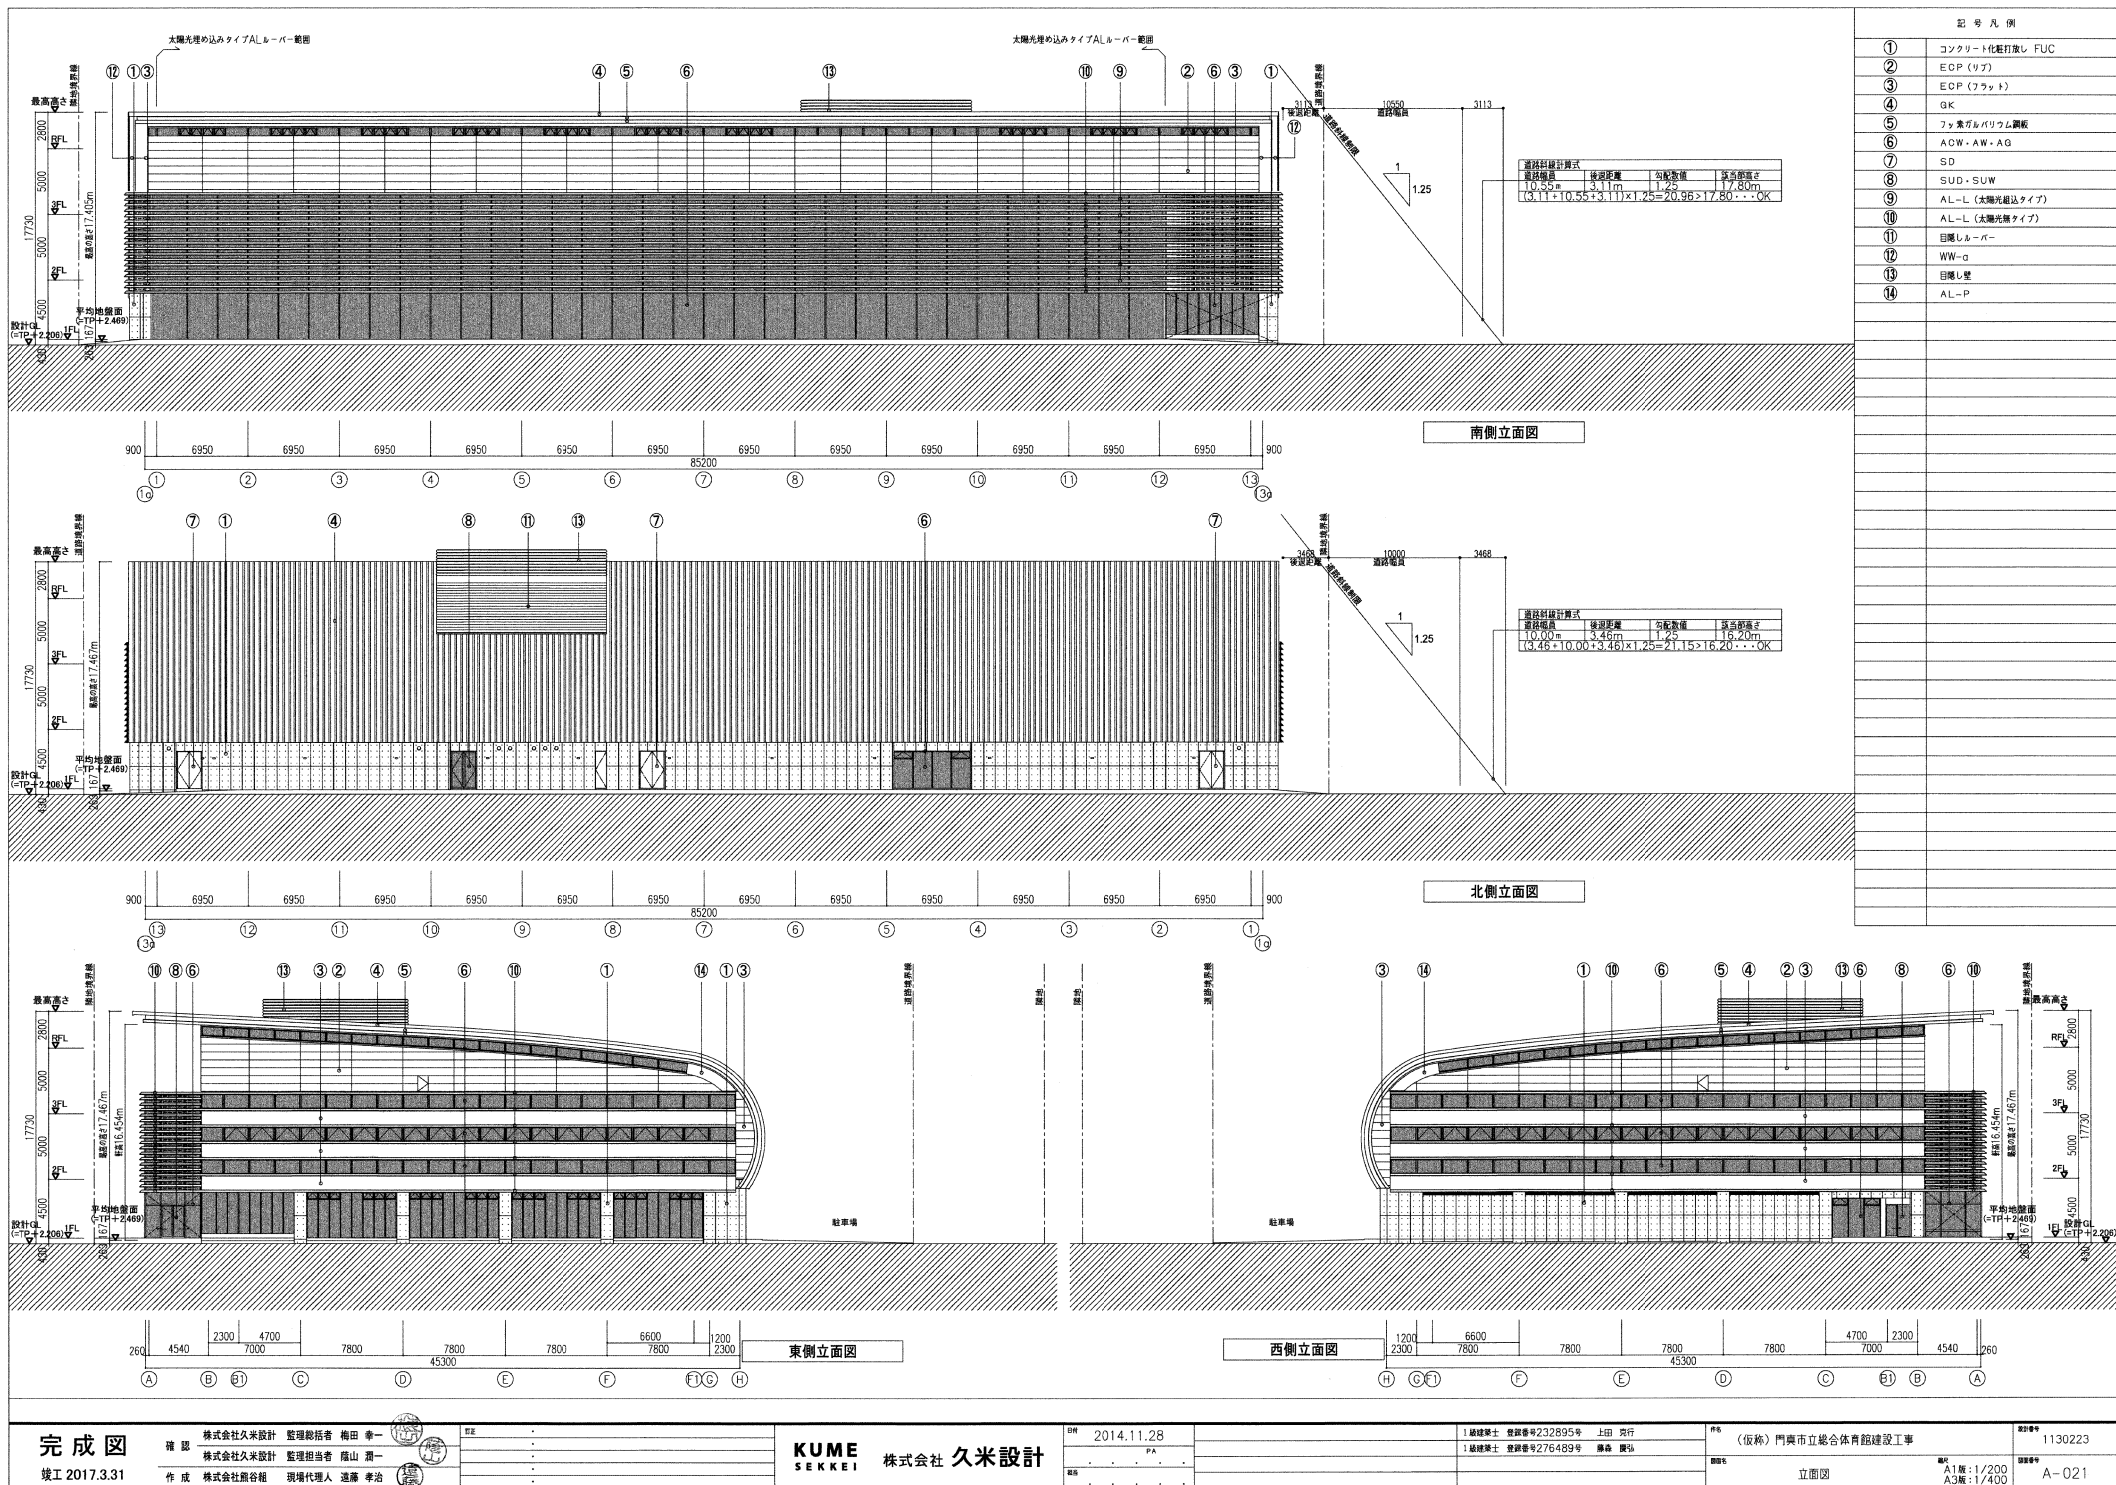

完成図

竣工 2017.3.31

確認 株式会社久米設計 整理担当者 梅田 幸一
作成 株式会社熊谷組 現場代理人 遠藤 孝治

KUME
SEKKEI 株式会社 久米設計

DR 2014.11.28

PA

1級建築士 登録番号232895号 上田 勇行
1級建築士 登録番号276489号 藤田 隆佑


図番 1130223
縮尺 A1版:1/200
A3版:1/400
図名 A-021