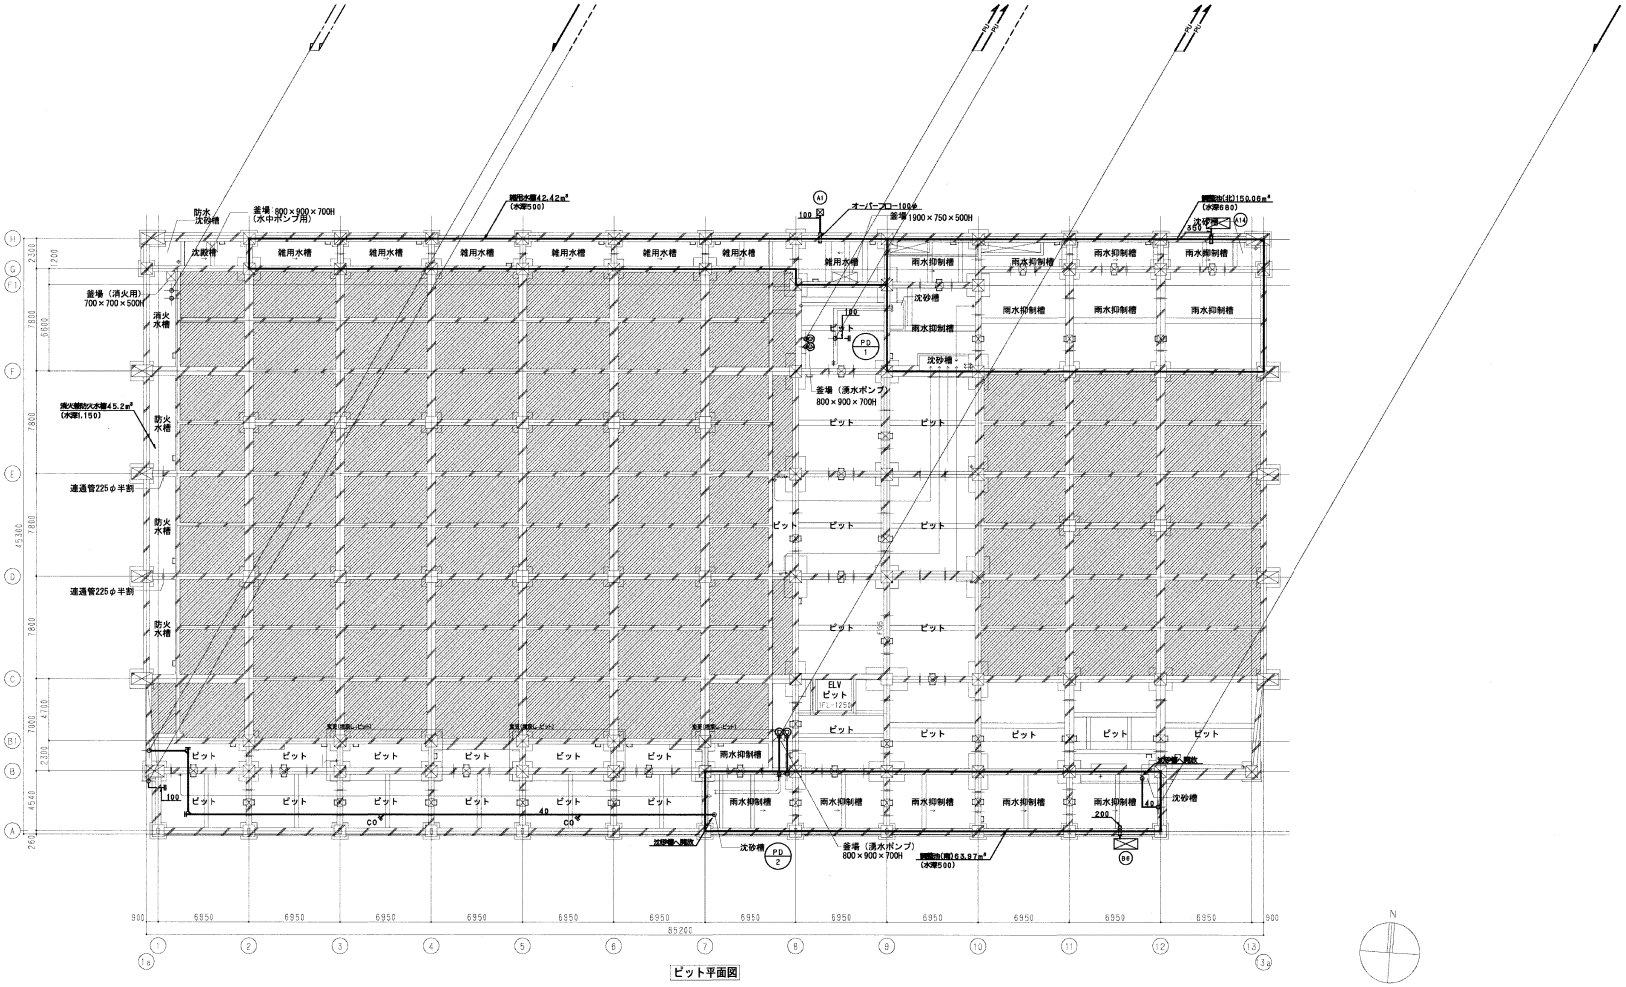
防水
沈砂槽
釜場 800×900×700H
(水中ポンプ用)
雑用水槽42.42m³
(水深500)
雑用水槽
雑用水槽
雑用水槽
雑用水槽
雑用水槽
雑用水槽
雑用水槽
オーバーフロー100φ
釜場 1900×750×500H
雨水抑制槽
雨水抑制槽
雨水抑制槽

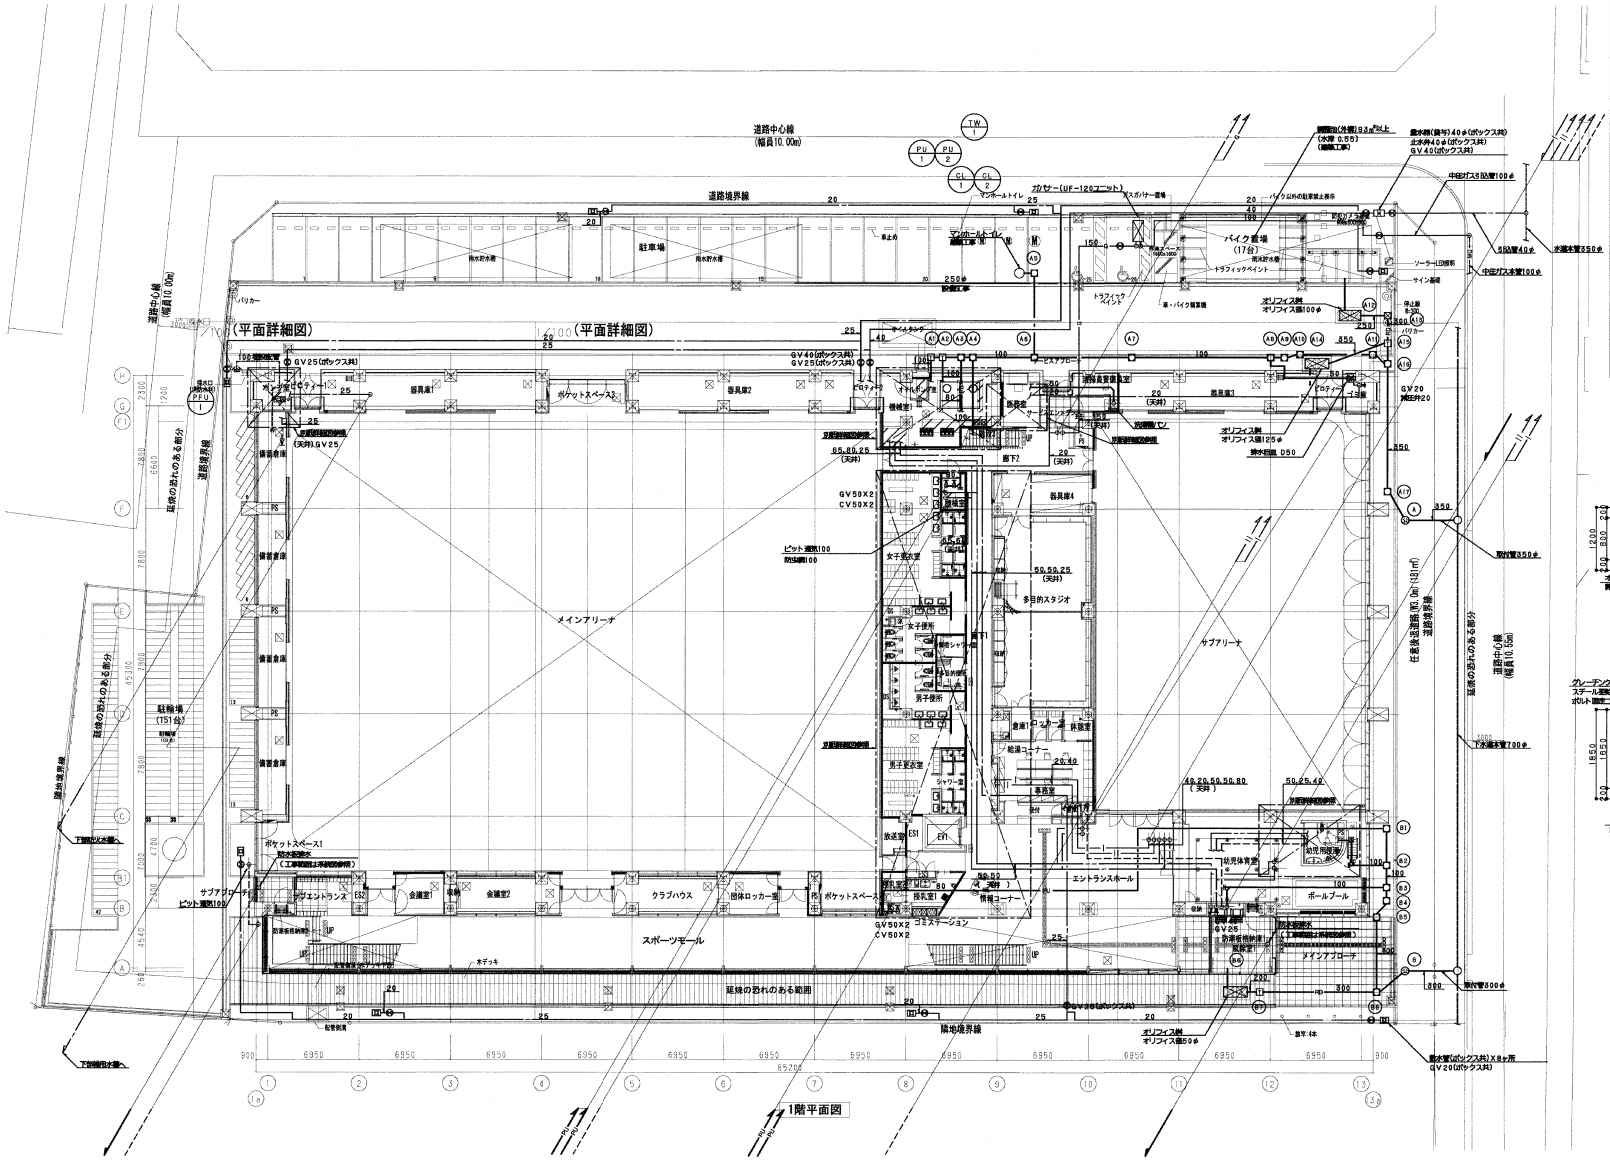

注記）1．立て管口径は、系統図参照。

桝リスト　　設計GL＝2.206

桝番号	名　称	寸法 (mm)	桝深さ (mm)	管底高 (m)	設計GL (m)	蓋仕様	備　考
A1	トラップ桝	300 φ	1415	0.791	2.206	歩行路用	
A2	トラップ桝	300 φ	1430	0.776	2.206	歩行路用	
A3	インバート桝	300 φ	1480	0.726	2.206	歩行路用	
A4	インバート桝	300 φ	1510	0.696	2.206	歩行路用	
A5	インバート桝	300 φ	1450	0.756	2.206	歩行路用	
A6	インバート桝	300 φ	1560	0.646	2.206	歩行路用	
A7	インバート桝	300 φ	1630	0.576	2.206	歩行路用	
A8	インバート桝	300 φ	1745	0.461	2.206	歩行路用	
A9	インバート桝	300 φ	1765	0.441	2.206	歩行路用	
A10	インバート桝	300 φ	1790	0.416	2.206	重荷重	
A11	インバート桝	300 φ	1865	0.341	2.206	重荷重	
A12	オリフィス桝	—	—	—	2.206		詳細図参照
A13	雨水桝	900 φ	1825	0.381	2.206	重荷重	
A14	オリフィス桝	—	—	—	2.206		詳細図参照
A15	トラップ桝	900 φ	1865	0.341	2.206	重荷重	
A16	インバート桝	900 φ	1905	0.301	2.206	歩行路用	
A17	インバート桝	900 φ	2025	0.181	2.206	歩行路用	
A	公設桝	—	2085	0.121	2.206	下水道局仕様	
B1	インバート桝	200 φ	630	1.576	2.206	歩行路用	
B2	インバート桝	200 φ	670	1.536	2.206	歩行路用	
B3	インバート桝	200 φ	705	1.501	2.206	歩行路用	
B4	インバート桝	200 φ	735	1.471	2.206	歩行路用	
B5	インバート桝	200 φ	760	1.446	2.206	歩行路用	
B6	オリフィス桝	—	—	—	2.206		詳細図参照
B7	トラップ桝	900 φ	1560	0.646	2.206	歩行路用	
B8	雨水桝	900 φ	1690	0.516	2.206	歩行路用	
B	公設桝	—	1980	0.226	2.206	下水道局仕様	

注記）1．トラップ桝及び、雨水桝は、泥溜150Hを含む。

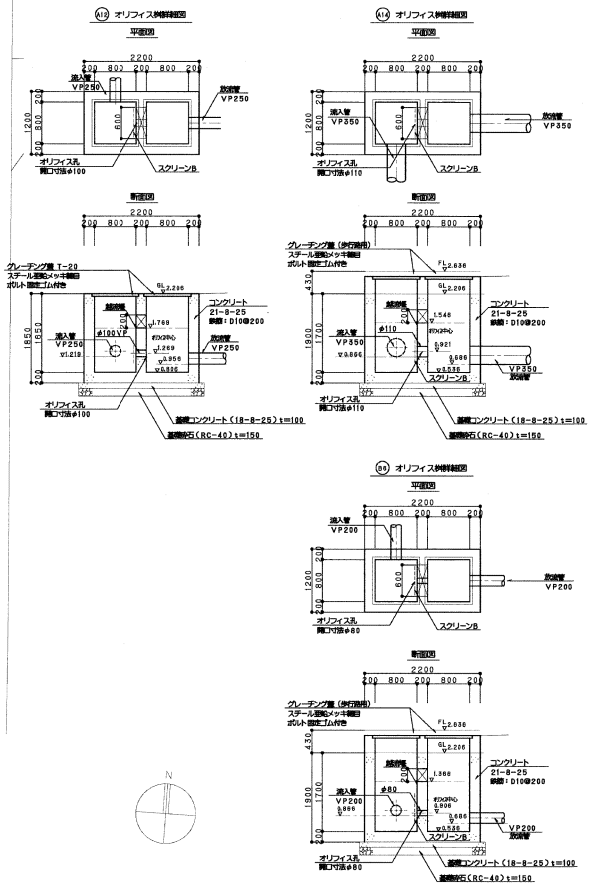

完成図 竣工 2017.3.31	確認	株式会社久米設計　監理総括者　梅田 幸一	訂正	KUME SEKKEI 株式会社 久米設計	2014.11.28	設備関係規定に適合することを確認した者　一級建築士 登録番号232895号 上田 克行
		株式会社久米設計　監理担当者　新子 幸司				設備設計1級建築士 建築士証交付番号 第2398号 横山 大毅　一級建築士 登録番号276489号 藤森 慶弘
	作成	株式会社熊谷組　現場代理人 遠藤 孝治				

作名	(仮称)門真市立総合体育館建設工事	図番号	1130223
図面名	給排水衛生設備　配置図、1階平面図	縮尺	A1版 1/200 A3版 1/400
		図面番号	PL-103